


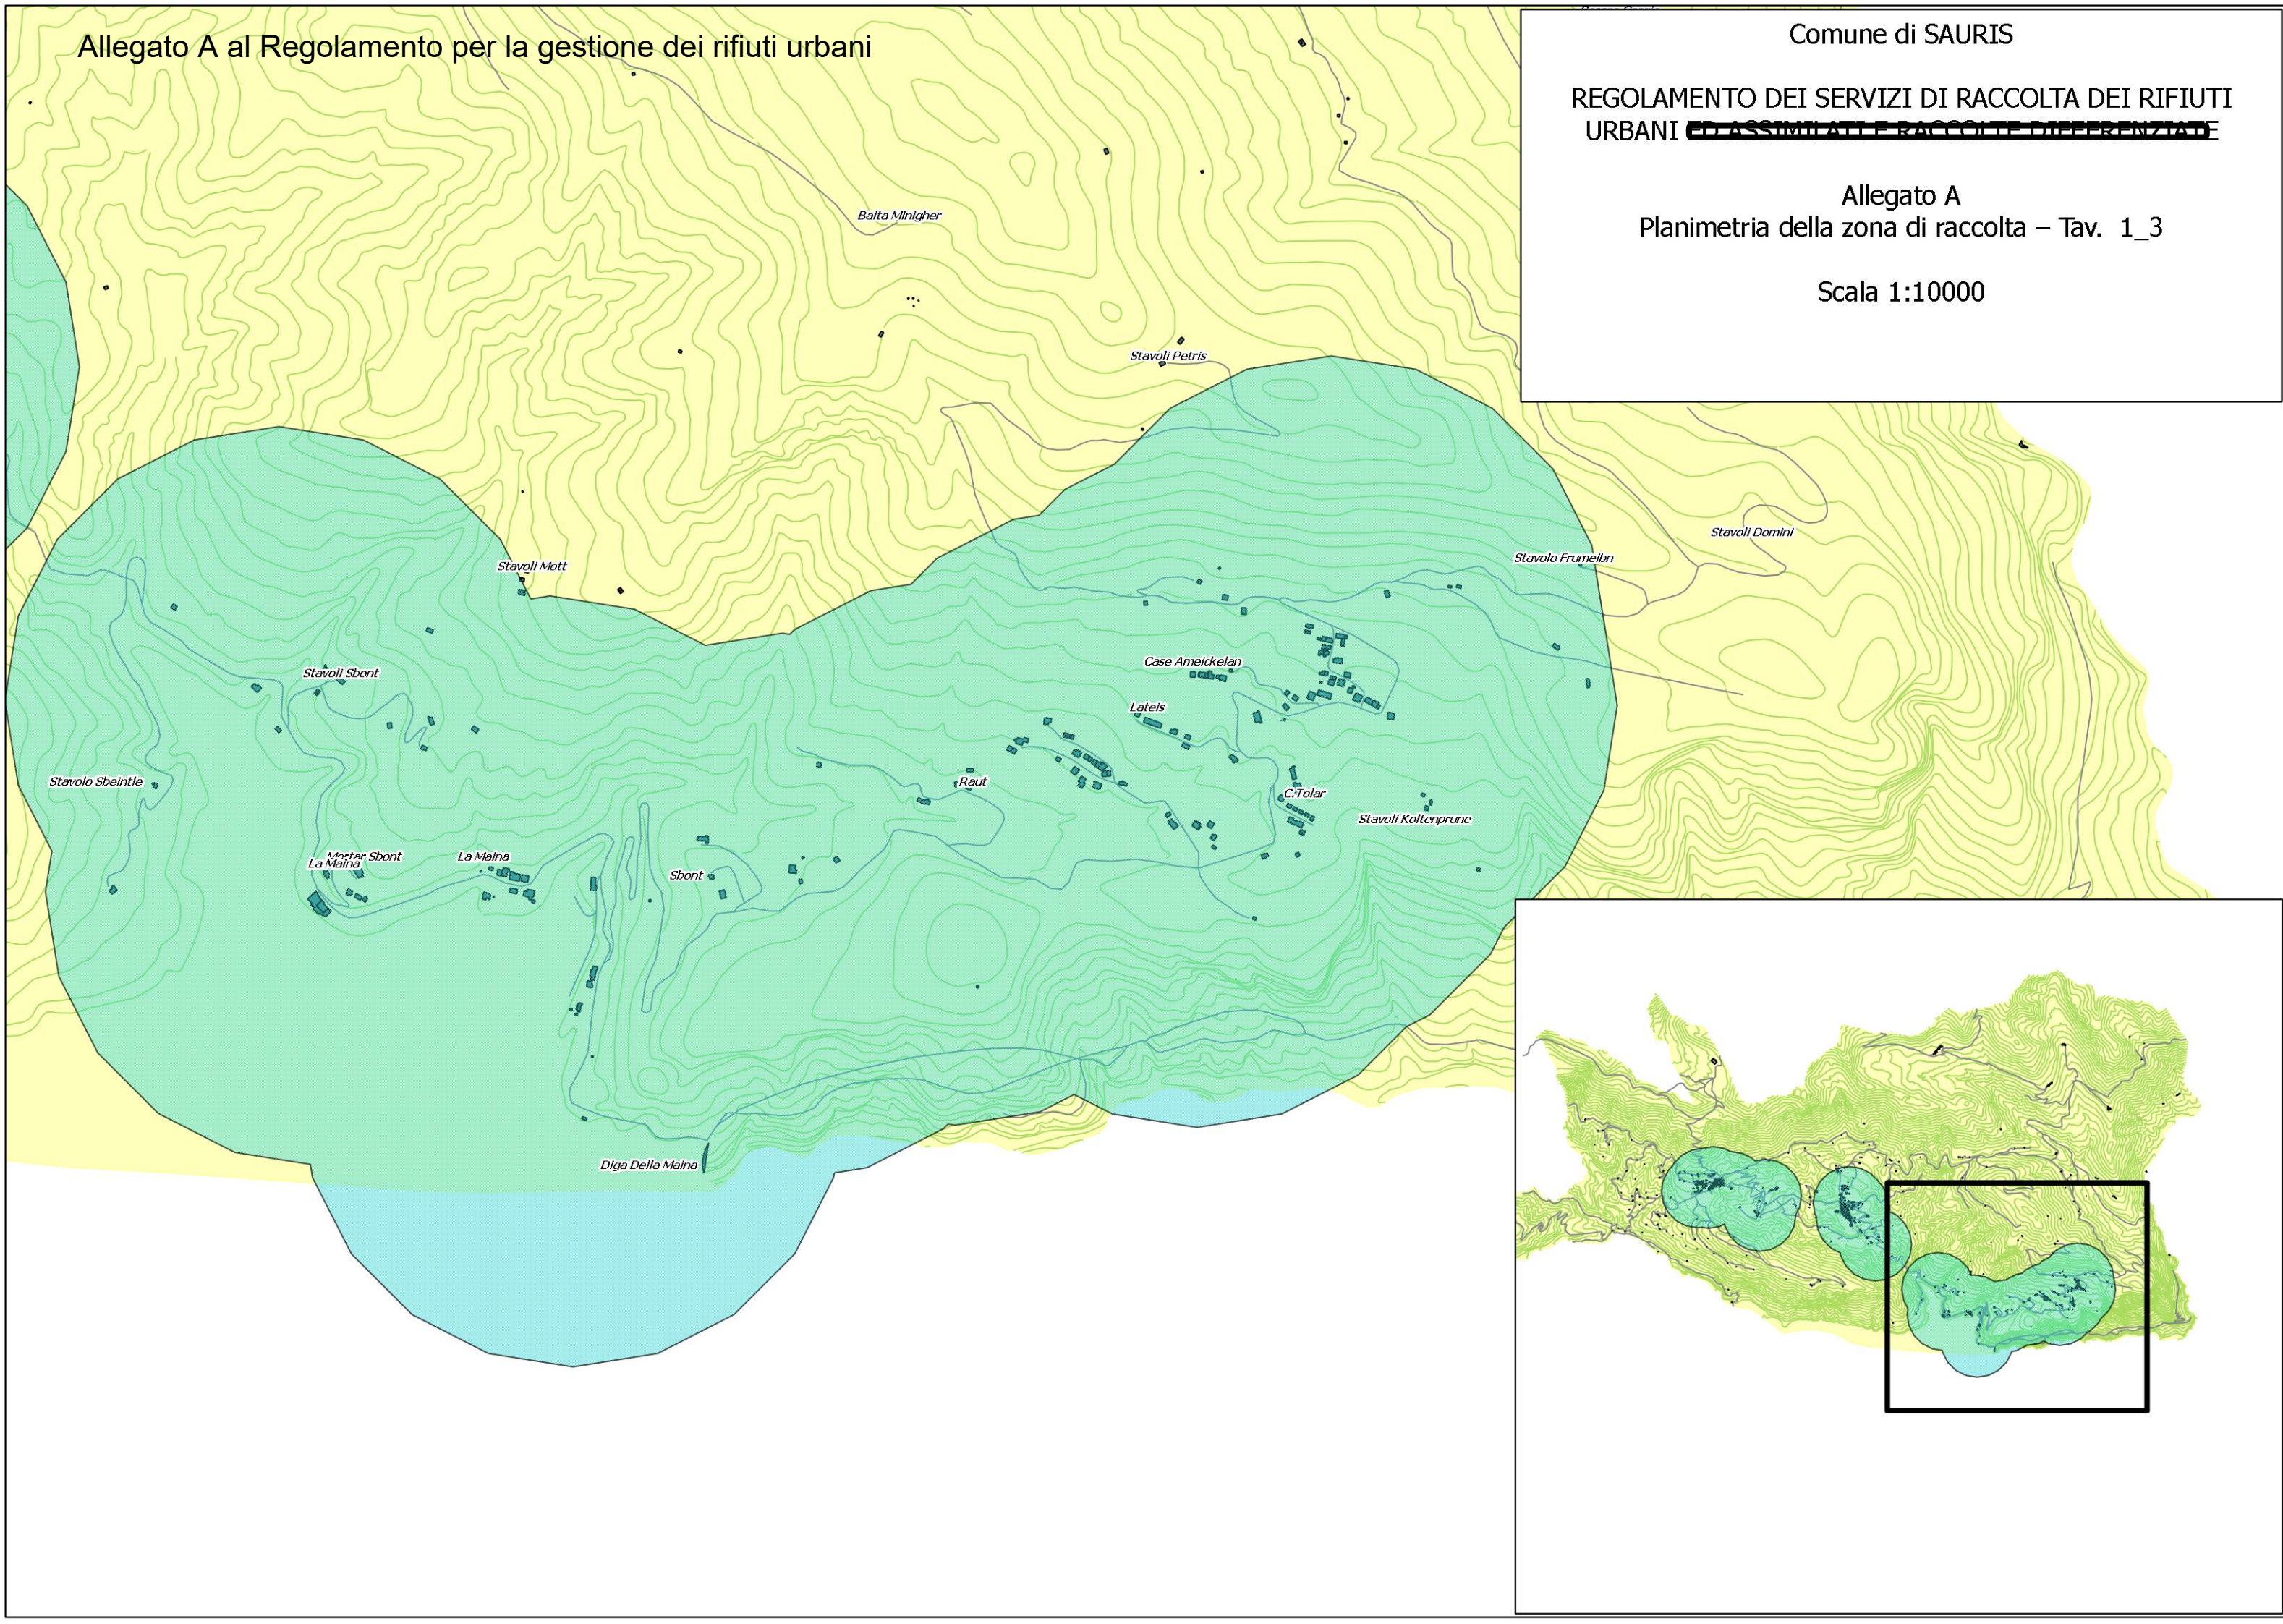

Comune di SAURIS

REGOLAMENTO DEI SERVIZI DI RACCOLTA DEI RIFIUTI URBANI ~~ED ASSIMILATE RACCOLTE DIFFERENZIATE~~

Allegato A
Planimetria della zona di raccolta – Tav. 2_3

Scala 1:10000

Stavolo Pront

Stavolo Hotzach

Stavoli Geibersweldis

Stavoli Raitern

Casera Pandertone

Baita Minigher

Stavoli Streitar

Stavoli Klomen

Stavoli Hinterklomen

Stavoli Gostagh

Stavoli Hinterseiche

Stavoli Ander Eibn

Maina Pileichele

Sauris Di Sotto (sede comunale)

Casa Rosseibn

Centro Sportivo

Velt

Casa Polentarutti

Stavoli Beinte

p Idroelettrico Pamelioche

Stavolo Sbeintle

Stavolo Sbant Troiero

Stavolo Pernthol

Comune di SAURIS

REGOLAMENTO DEI SERVIZI DI RACCOLTA DEI RIFIUTI
URBANI ~~ED ASSIMILATE RACCOLTE DIFFERENZIATE~~

Allegato A
Planimetria della zona di raccolta – Tav. 3_3

Scala 1:10000

